

DOKUMENTACJA
POWYKONAWCZA

mgr inż. David Hyc
Urządzenie budowlane do projektowania i kierowania
nr ewid. MAP/0566/PWBS/17

Legenda:


- Projektowane odwodnienie z rur Ø160 KG 2000 SN 10 PP-MD Wavin
- Projektowane odwodnienie liniowe - BIELBET TC D400 z pokrywą żeliwną klasy D400
- Istniejące instalacje poza budynkiem
- Projektowana studzienka osadnikowa TEGRAØ600
- Podjęcie instalacji do zaworu z złączką
- Instalacja wody zimnej prowadzona w podwieszeniu

Uwaga:

Spadek, posadzki wykonać w kierunku odwodnień liniowych.
Zawór odcinający zapewniający priorytet dla podstawowego budynku ciepłowni zlokalizowany w podstawowym budynku ciepłowni może zaworu zgodnie z schematem instalacji.

ZADANIE NR 2
ZAŁĄCZNIK NR 2/4 DO ST
ODWODNIENIE PODŁOGI W BUDYNKU R1/R2
WYKONANE W LATACH 2019/2020
Rys. nr 1/3: WIDOK Z GÓRY


JEDNOSTKA PROJEKTOWA	TEBEO-PROJEKT FIRMA PROJEKTOWO-BUDOWLANA S.C		
OBIEKT	34-400 NOWY TARG ul. Szaflarska 124/58 tel. 605 298 514		
LOKALIZACJA	PEC Geotermia Podhalańska S.A.		
INWESTOR	34-424 Szaflary, Bańska Niżna DZ. NR EWID. 2576, 2866/4		
BRANŻA	INSTALACJE SANITARNE	SKALA	
STUDIUM	PROJEKT WYKONAWCZY	DATA	MARZEC 2020
TEMAT RYS.	Budynki R1 i R2 - instalacja kanalizacji deszczowej - rzut	NR RYS.	IS-02
PROJEKTANT	mgr inż. David Hyc	UPR. BUD. NR:	MAP/0566/PWBS/17

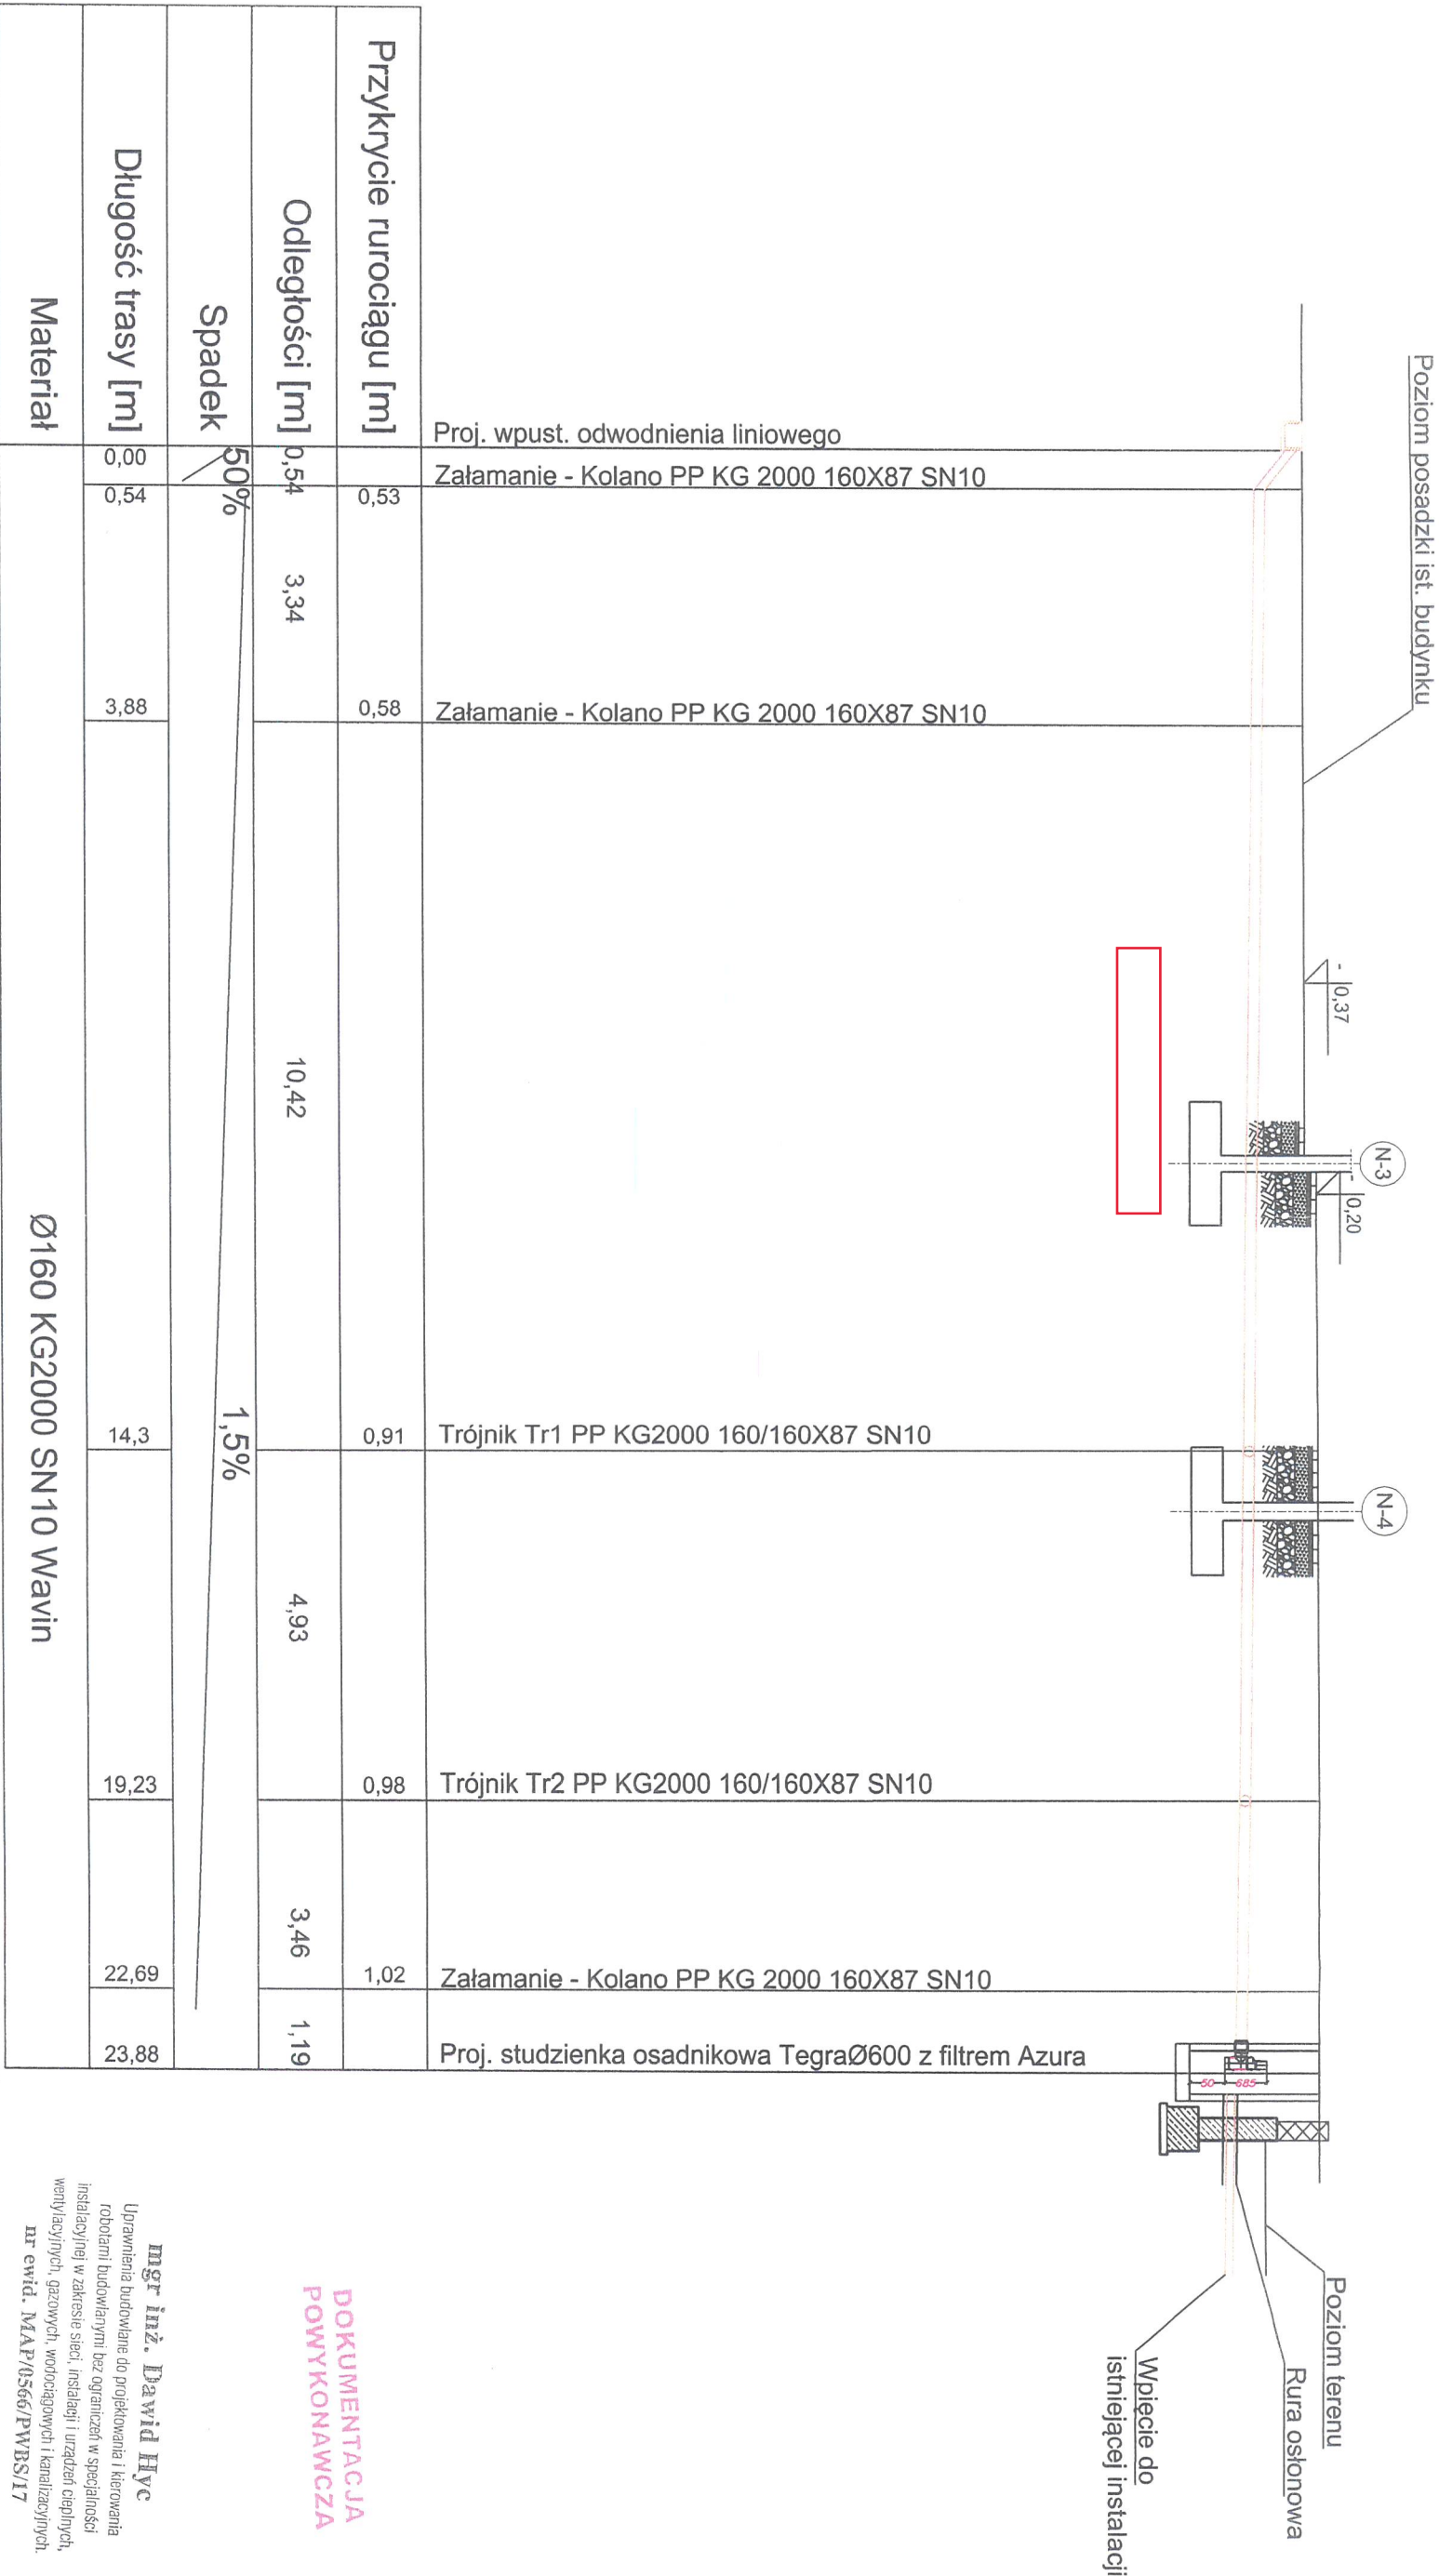

DOKUMENTACJA
POWYKONAWCZA

mgr inż. Dawid Hyc
Uprawnienia budowlane do projektowania i kierowania
robotami budowlanymi bez ograniczeń w specjalności
instalacyjnej w zakresie sieci, instalacji i urządzeń cieplnych,
wentylacyjnych, gazowych, wodociagowych i kanalizacyjnych.
nr ewid. MAP/0566/PWBS/17

ZADANIE NR 2
ZAŁĄCZNIK NR 2/4 DO ST
ODWODNIENIE PODŁOGI W BUDYNKU R1/R2
WYKONANE W LATACH 2019/2020
Rys. nr 2/3: PROFIL Wp1 - S1

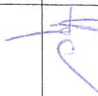JEDNOSTKA PROJEKTOWA	TEBEO-PROJEKT FIRMA PROJEKTOWO-BUDOWLANA S.C				
	34-400 NOWY TARG ul. Szaflarska 124/58 tel. 605 298 514				
OBIEKT	PEC Geotermia Podhalańska S.A.				
LOKALIZACJA	34-424 Szaflary, Bańska Niżna DZ. NR EWID. 2576, 2866/4				
INWESTOR	PEC "Geotermia Podhalańska" Bańska Niżna, ul. Cieplice 1, 34-424 Szaflary				
BRANŻA	INSTALACJE SANITARNE	SKALA			
STUDIUM	PROJEKT WYKONAWCZY	DATA	MARZEC 2020		
TEMAT RYS.	Budynki R1 i R2 - Profil podłużny Wp1 - S1	NR RYS.	IS-03		
PROJEKTANT	mgr inż. Dawid Hyc				
	UPR. BUD. NR: MAP/0566/PWBS/17				

Poziom posadzki ist. budynku

- 0,20



Proj. wpust. odwodnienia liniowego	
Załamanie - Kolano PP KG 2000 160X87 SN10	
Trójnik Tr1 PP KG2000 160/160X87 SN10	

Pryskrzcie rurociągu [m]	
Odległości [m]	0,35
Spadek	50% 10,7%
Długość trasy [m]	4,08
Materiał	Ø160 KG2000 SN10 Wavin

Wp2
Z4
Tr1

Poziom posadzki ist. budynku

- 0,20



Proj. wpust. odwodnienia liniowego	
Załamanie - Kolano PP KG 2000 160X87 SN10	
Trójnik Tr2 PP KG2000 160/160X87 SN10	

Pryskrzcie rurociągu [m]	
Odległości [m]	0,35
Spadek	50% 12,8%
Długość trasy [m]	4,08
Materiał	Ø160 KG2000 SN10 Wavin

Wp3
Z5
Tr2

DOKUMENTACJA
POWYKONAWCZA

mgr inż. David Hyc
Uprawnienia budowlane do projektowania i kierowania
robotami budowlanymi bez ograniczeń w specjalności
instalacyjnej w zakresie sieci, instalacji i urządzeń ciepłych,
wentylacyjnych, gazowych, wodociągowych i kanalizacyjnych.
nr ewid. MAP/0566/PWBS/17

ZADANIE NR 2
ZAŁĄCZNIK NR 2/4 DO ST
ODWODNIENIE PODŁOGI W BUDYNKU R1/R2
WYKONANE W LATACH 2019/2020
Rys. nr 3/3: PROFIL Wp2 - TR1, Wp3 - Tr2

JEDNOSTKA PROJEKTOWA	TEBEO-PROJEKT FIRMA PROJEKTOWO-BUDOWLANA S.C		
OBIEKT	34-400 NOWY TARG ul. Szaflarska 124/58 tel. 605 298 514		
LOKALIZACJA	PEC Geotermia Podhalańska S.A.		
INWESTOR	34-424 Szaflary, Bańska Niżna DZ. NR EWID. 2576, 2866/4		
BRANŻA	INSTALACJE SANITARNE	SKALA	
STUDIUM	PROJEKT WYKONAWCZY	DATA	MARZEC 2020
TEMAT RYS.	Budynek R1 i R2 - Profile podłuzne Wp2 - Tr1, Wp3 - Tr2		
PROJEKTANT	mgr inż. David Hyc		
	URR. BUD. NR: MAP/0566/PWBS/17		