


1:50


 




1:50

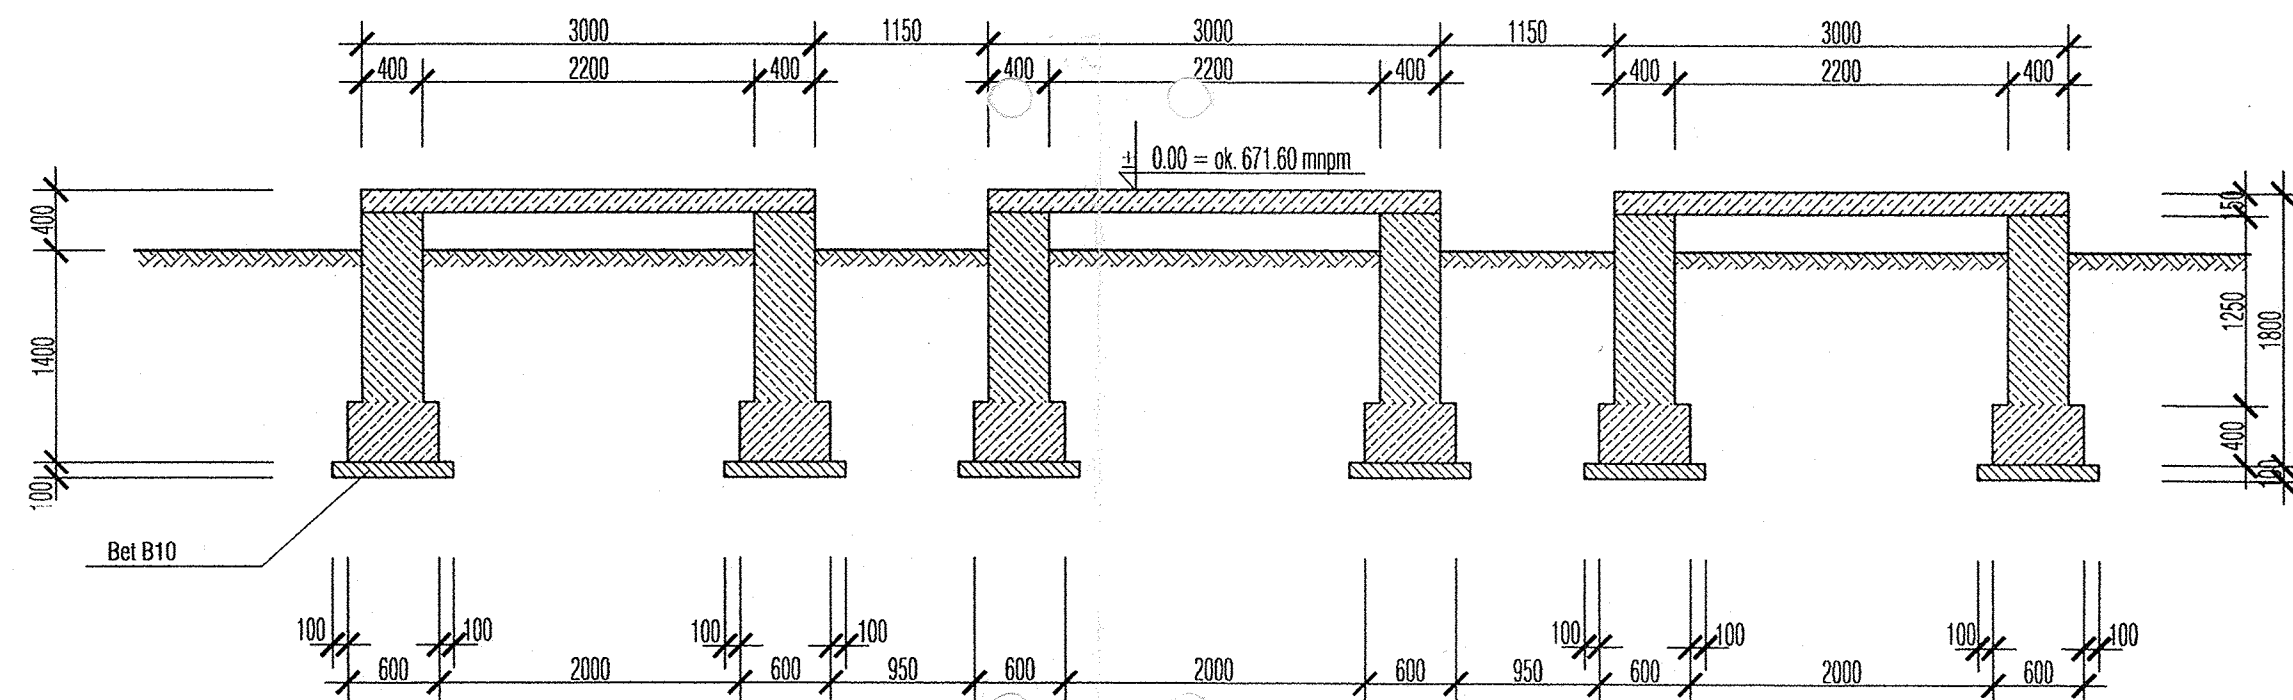

Henryk Lorek  
mgr inż. budown. lądowego  
nr upr. 708176 U. Woj. Katowice  
43-220 CIECHOWICE DZIEDZIC  
ul. Włocławska 6, tel. 528-94

DOKUMENTACJA POWYKONAWCZA

01	1. Zmiana powykonawcza.	M. Suszek	<i>[Signature]</i>
		<b>PRZEDSIĘBIORSTWO REMONTOWO-REGENERACYJNE</b> <b>Zespołu Elektrociepłowni Bielsko-Biała</b>	
	Podz.: 1:50	Format: A2	Masa: -
Jedn.: -		<b>INSTALACJA SCHŁADZANIA WODY TERMALNEJ</b> <b>BUDOWA CHŁODNI WENTYLATOROWYCH</b> cz. budowlana <b>RZUT FUNDAMENTÓW CHŁODNI WENTYLAT.</b>	
Projektował: mgr inż. Andrzej Konopek		02-2007 	Przedsięwzięcie: <b>GEOTERMIA PODCHAŁAŃSKA S.A.</b>
Wykonał: mgr inż. Marcin Suszek			
 Pracownia Wodno-Chemiczna <b>"EKONOMIA"</b> Bielsko-Biała		Nr projektu: <a href="http://faza.branza.tom/wezet/zmiana.arkusz">faza.branza.tom/wezet/zmiana.arkusz</a>	Lp. <b>1137.PW.B.02.01.002</b>
			<b>02</b>